
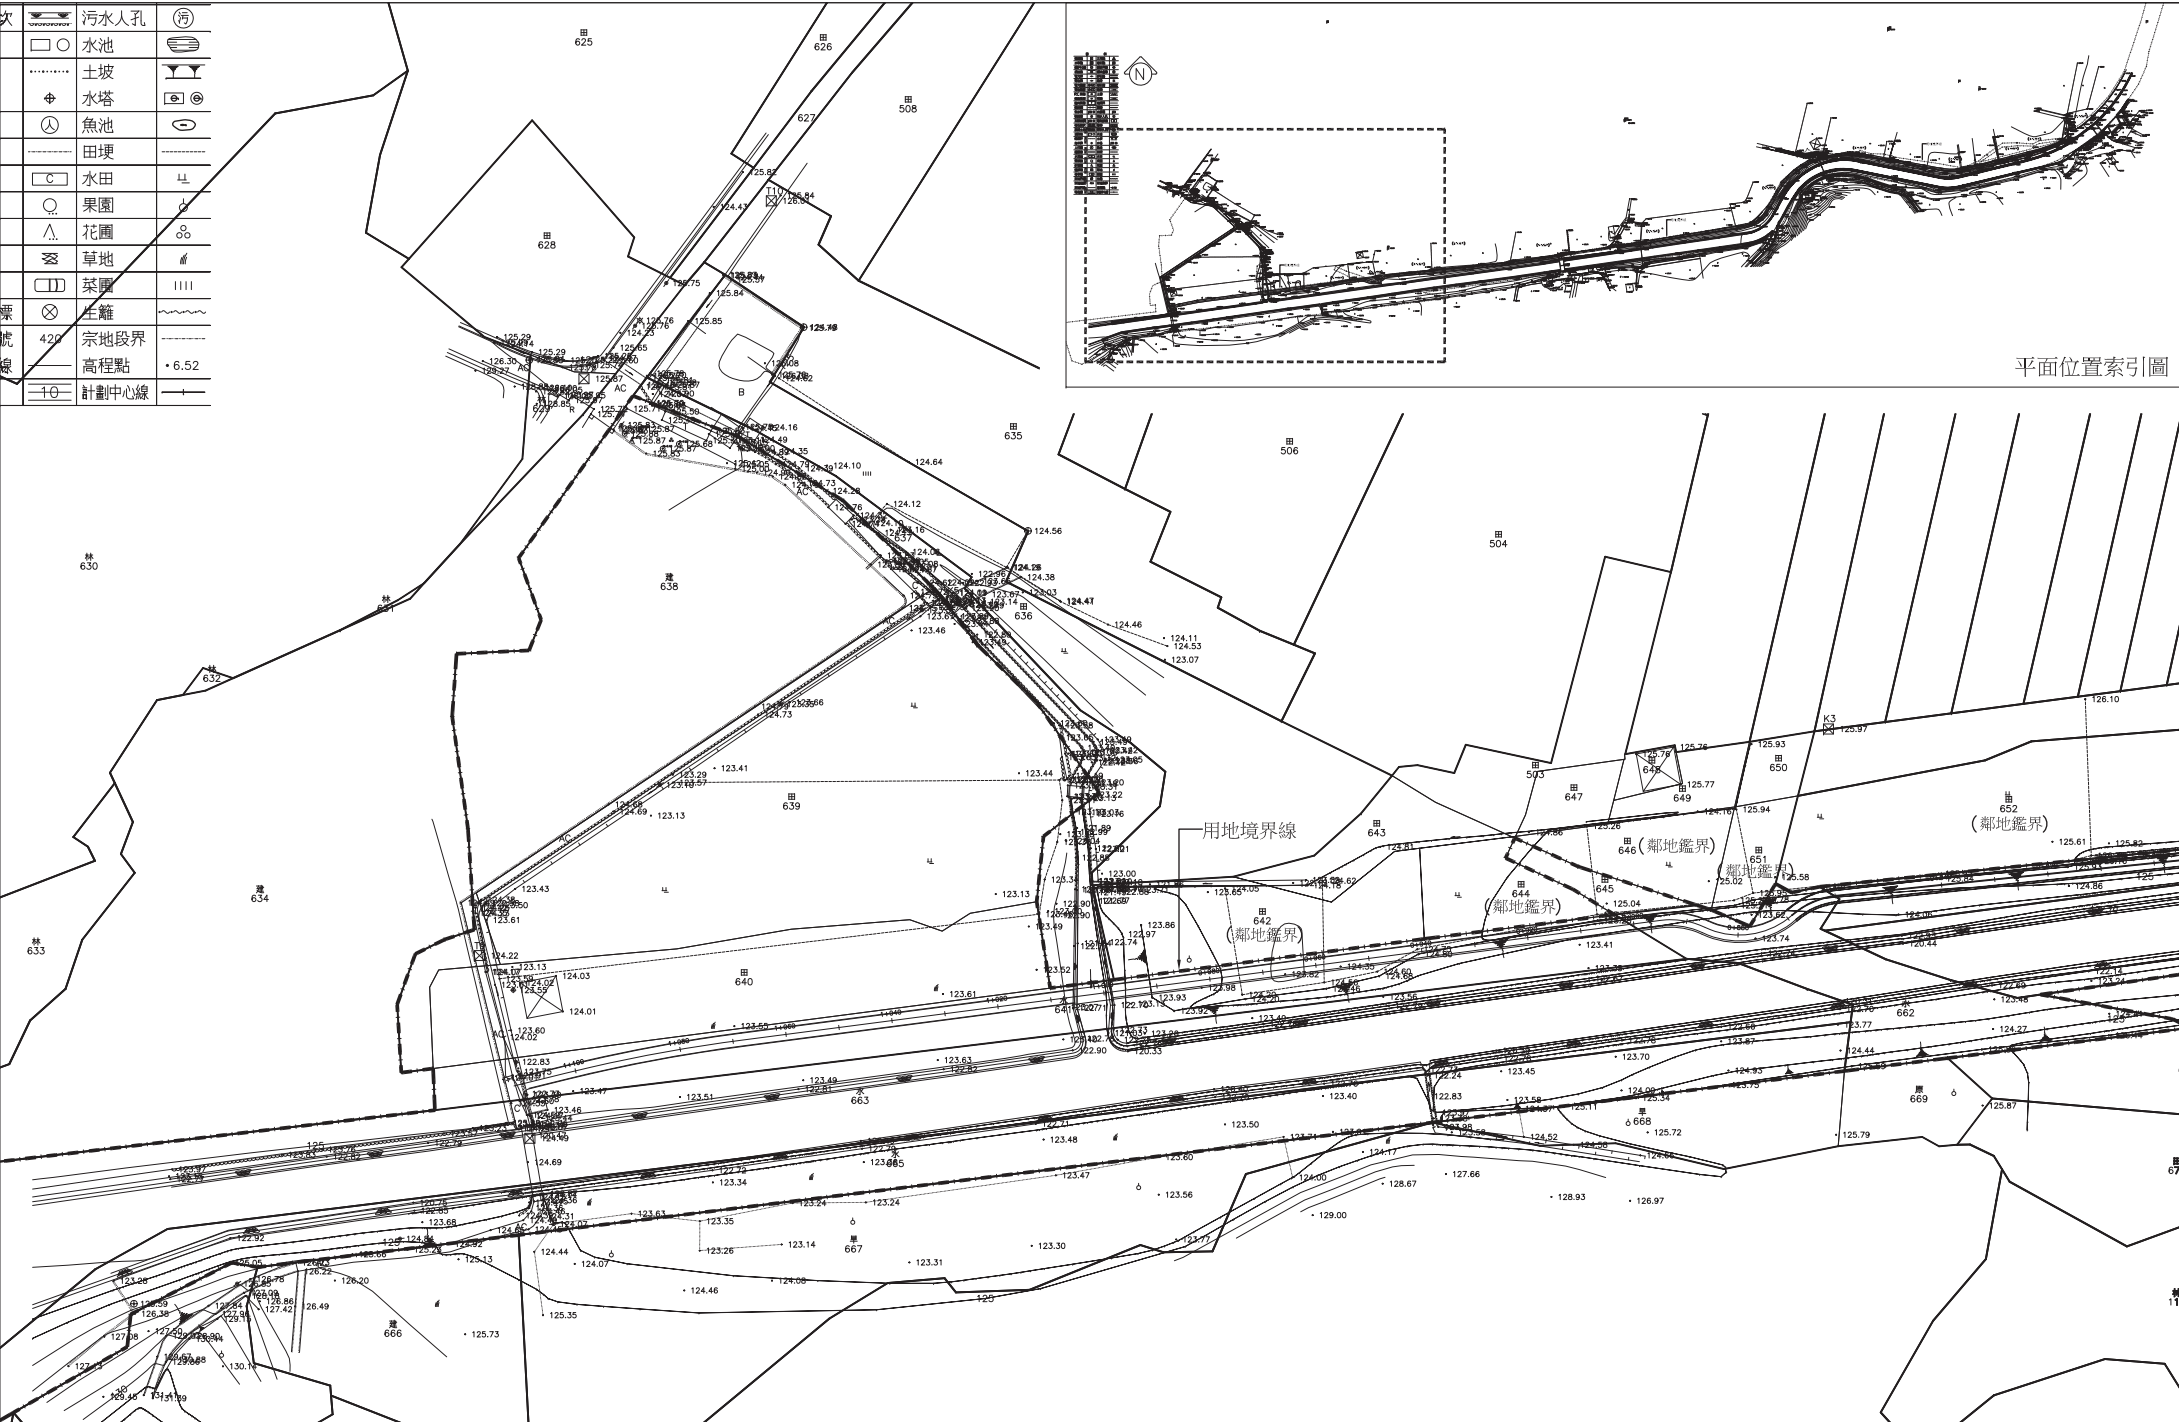


平面位置索引圖



 LANDSCAPE PLANNING Co.,Ltd. TAIWAN Br. 日商日亞高野景觀規劃(股)公司台灣分公司	業主	設計單位	工程名稱	版次	日期	圖名	圖號
	宜蘭縣政府	日商日亞高野景觀規劃(股)公司台灣分公司 大欣工程顧問有限公司	安農溪第一期河道環境改善工程(竣工圖)	竣工1版	2019/01	現況測量及地籍平面圖(二)	B1.02
		核准: 石村 敏哉	設計/繪圖: 李永鼎、林立偉、趙健雄			比例	A3: 1/1000 A1: 1/500

次		污水人孔	
		水池	
		土坡	
		水塔	
		魚池	
		田埂	
		水田	
		果園	
		花園	
		草地	
		菜園	
		生籬	
		宗地段界	
		高程點	• 6.52
		計劃中心線	



平面位置索引圖

TAKANO
 LANDSCAPE PLANNING Co., Ltd. TAIWAN Br.
 日商日亞高野景觀規劃(股)公司台灣分公司

業主	設計單位
宜蘭縣政府	日商日亞高野景觀規劃(股)公司台灣分公司 大欣工程顧問有限公司
	核准: 石村 敏哉

工程名稱
安農溪第一期河道環境改善工程(竣工圖)
設計/繪圖: 李永鼎、林立偉、趙健雄

版次	日期
竣工1版	2019/01

圖名
現況測量及地籍平面圖(三)
圖號
B1.03

比例 A3:1/1000 A1:1/500